


- ### FÖRKLARINGAR
- LEDNINGSSLAG
 - S = SPILLVATTENLEDNING
 - V = VATTENLEDNING
 - LEDNING UR FUNKTION / SLOPAD
 - PROPPAD LEDNING
 - BRUNN
 - AVSTÄNGINGSANORDNING
 - S00 SERVISNUMMER
 - 000 ADRESSNUMMER
 - (A) NUMRERING VATTEN (BOKSTAV)
 - (4) NUMRERING SPILLVATTEN (SIFFRA)
 - RITNINGSGRÄNS

ÖVERSIKT SKALA 1:10000

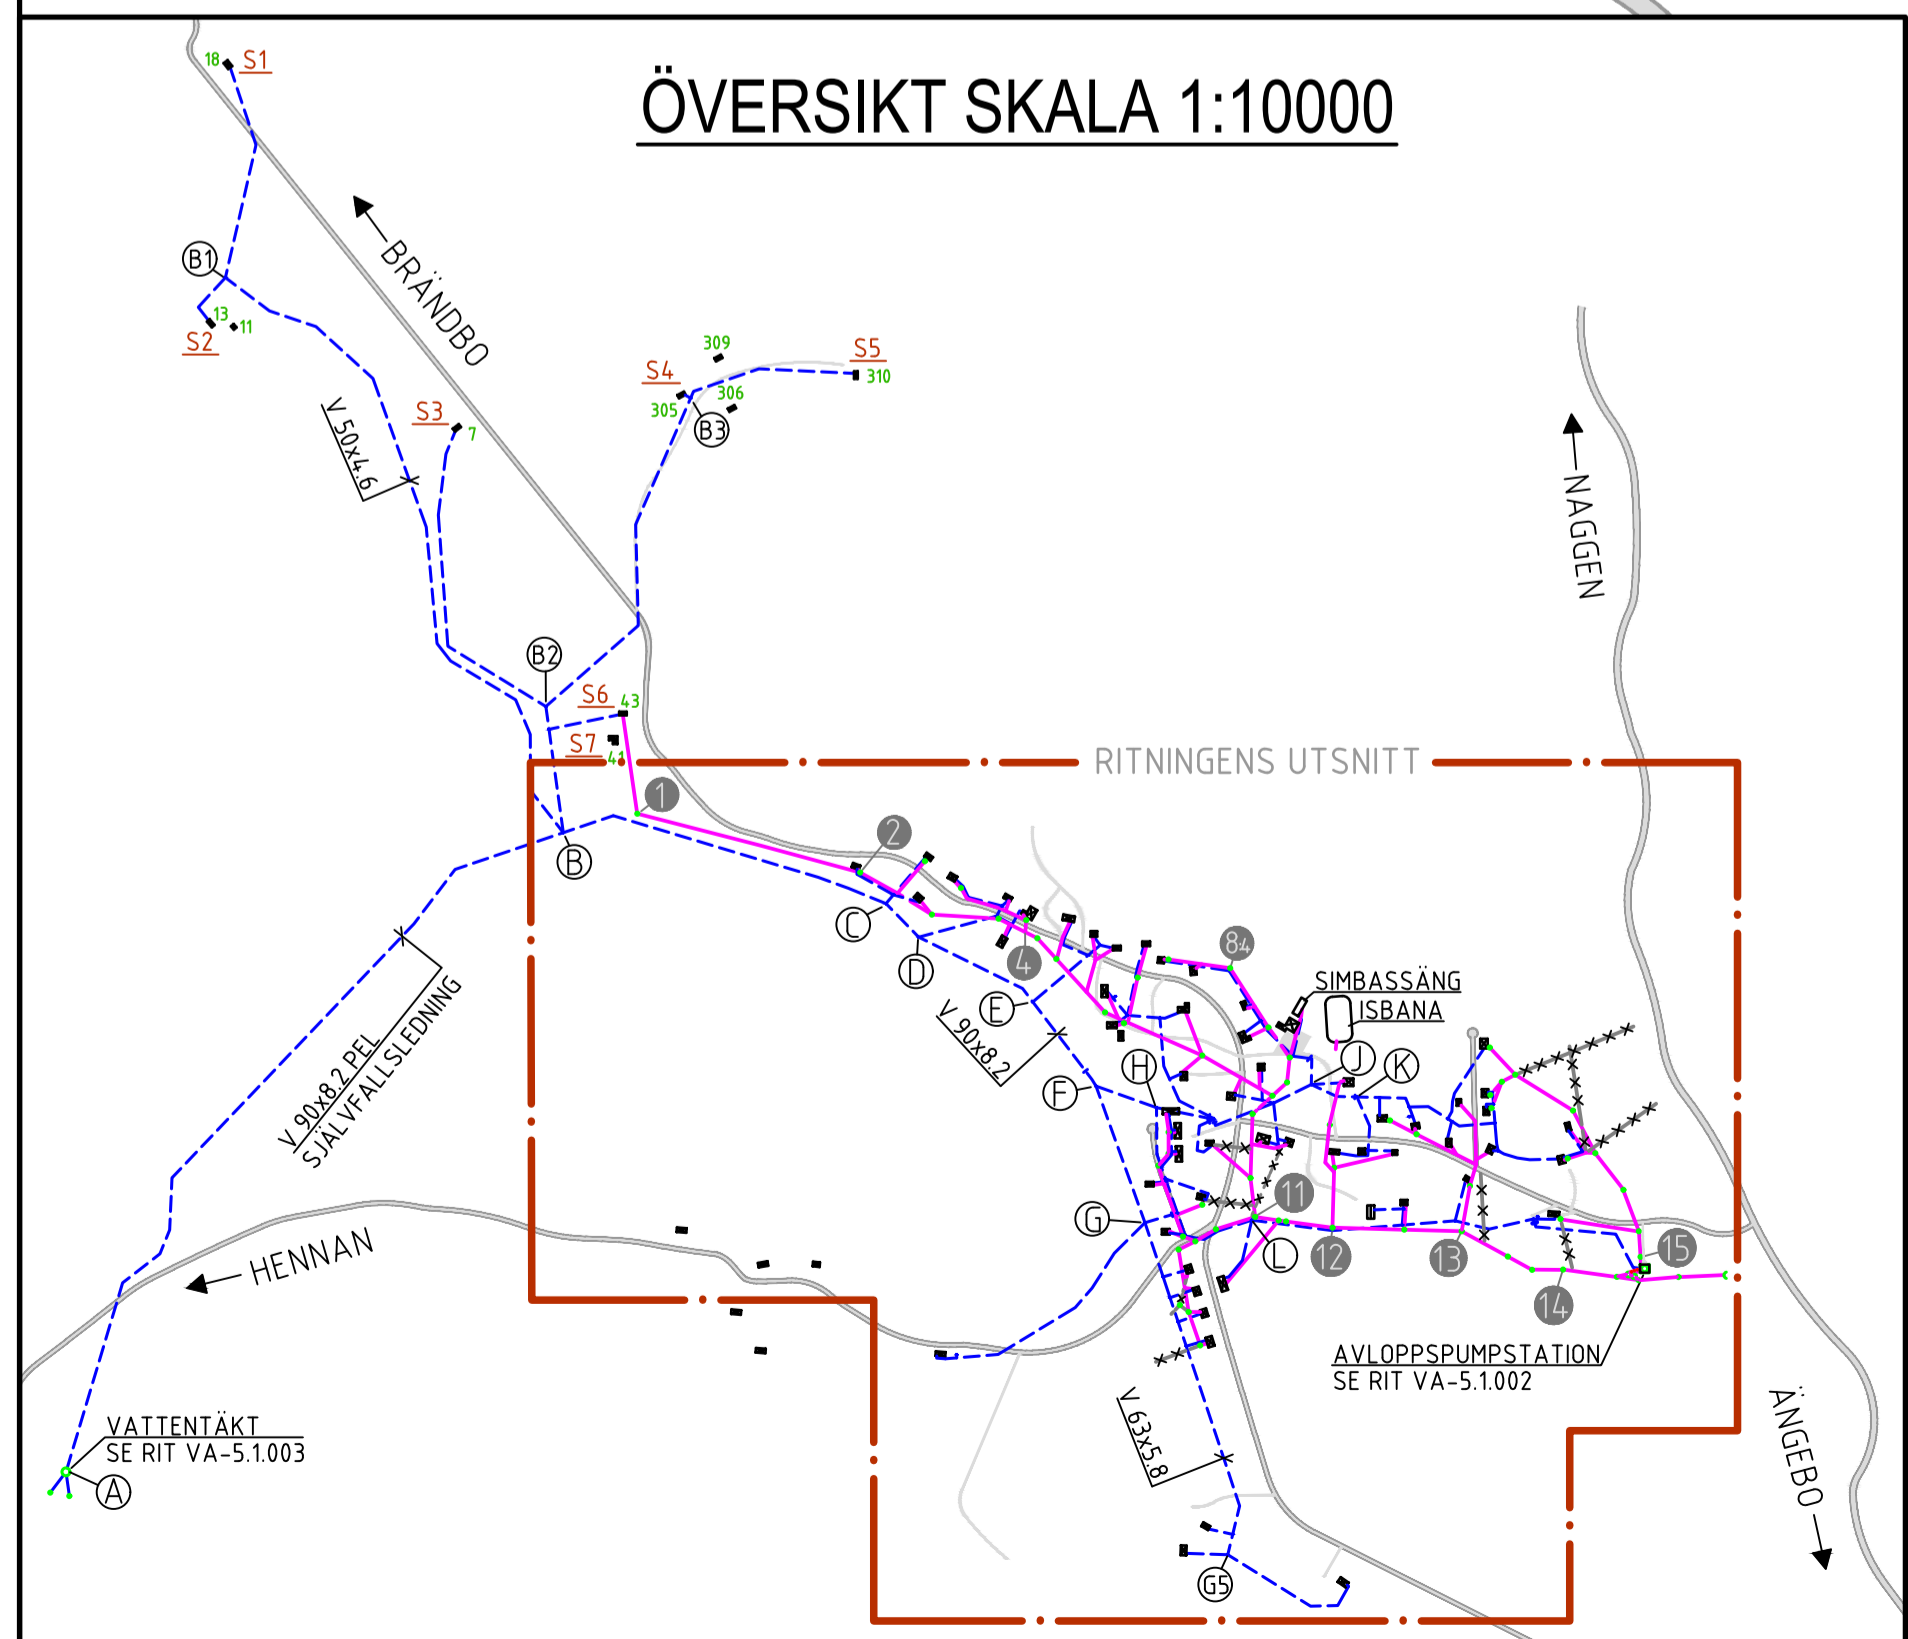

BET	ANT	ÄNDRINGEN AVSER	DATUM	SIGN
RELATIONSHANDLING				
BRÄNNÅS				
HUDIKSVALLS KOMMUN				
UPPDRAG NR	RITADNÖRSTRÄ AV		HANDLÄGGARE	
-	P. NORDSTRÖM			
DATUM	ANSVARIG			
2018-07-31				
BRÄNNÅS EK. VATTEN & AVLOPPSFÖRENING				
LEDNINGSNÄT				
PLAN				
SKALA	A1 1:2000	NUMMER	I BET	
	A3 1:4000	VA-5.1.001		